Y 501654.132
X 562887.661

Y 502022.367
X 563155.200

Y 501816.987
X 562663.511

Y 502185.222
X 562931.050

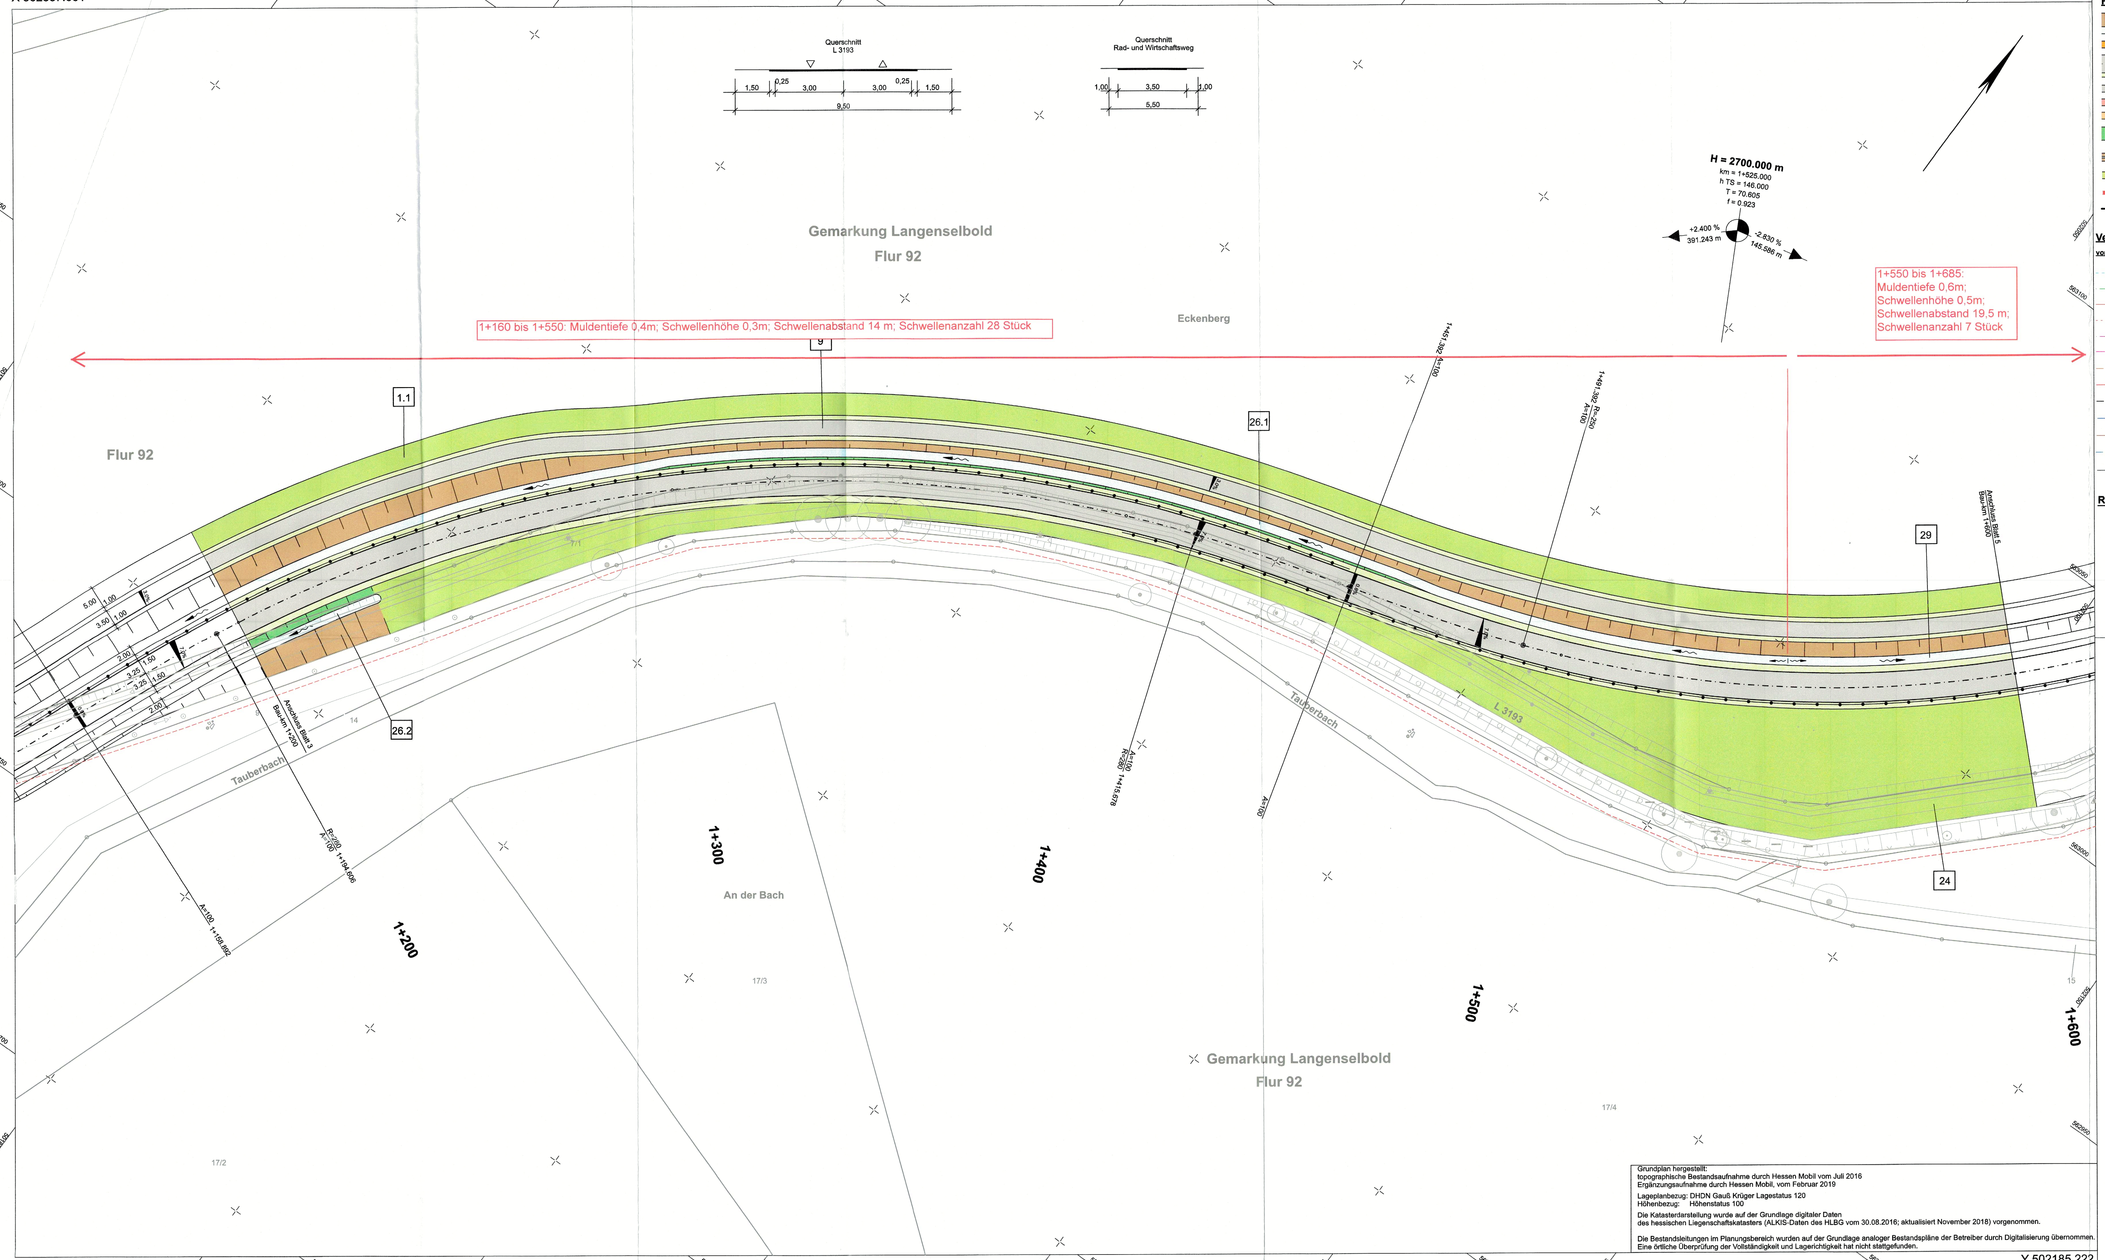

Zeichenerklärung

Planung

- Einschnittsböschung
- Mulde mit Fließrichtung / Versickermulde
- Anpassungsfläche befestigt / unbefestigt
- Fahrbahn mit Achse
- Bankett
- Wirtschaftsweg Asphalt
- Radweg
- Gehweg
- Dammböschung
- Entwässerungsgraben mit Fließrichtung
- Geländemodellierung
- Amphibienleiteinrichtung
- Baufeldgrenze

H = 15 000 m
km = 3+039.785
h TS = 172.701
T = 174.826
f = 1.349

Neigungsbrechpunkt mit Angabe von Ausrundungshalbmesser, Bau-km, Höhe Tangentenschnittpunkt, Tangentenlänge, Stichhöhe

1,500 % 1931,000 m | 0,700 % 725,000 m

Längsneigung und Abstand zum nächsten Neigungsbrechpunkt

- Gradientenhochpunkt
- Gradiententiefpunkt
- 2,5 % Querneigung

Sonstiges

- freizuhaltendes Sichtfeld
- Baumfällung
- Haltestelle mit Personenstehfläche
- Zaun
- Hecke
- Schutz-/ Leitplanke (einseitig)

Versorgungseinrichtungen

vorhanden

- W — Trinkwasserleitung
- G — Gasleitung
- E — E-Freileitung
- E — E-Leitung
- F — Fernmeldeleitung
- F — Fernmelde-Freileitung
- SB — Leitung Straßenbeleuchtung
- FH — Fernheizleitung
- AW — Abwasserleitung
- RW — Regenwasserleitung
- SW — Schmutzwasserleitung
- MW — Mischwasserleitung
- KL — Kabelleerrohr

Verwaltung

- Kreisgrenze
- Gemeindegrenze
- Gemarkungsgrenze
- Flurgrenze
- Flurstücksgrenze

Entwässerung

geplant

- 50.0 m 1.5% DN 300 — Regenwasserleitung DN 300 mit Angabe von Fließrichtung, Länge und Gefälle
- Kontrollschacht mit Sickerleitung
- Straßenablauf mit Anschlussleitung
- Ablaufschacht
- Kontrollschacht
- Sonderschacht
- DN 500 — Rohrdurchlass mit Böschungsstück
- LW x LH — Rechteckdurchlass mit Böschungsstück
- S2015 / D 269,117 / S 267,697 / l 1,47m / H2014: 267,647 — Schachtbezeichnung, Deckeloberkante, Sohlhöhe, Schachttiefe, Sohlhöhen Zu-und Ablauf mit Haltungsbezeichnung

Regelungsverzeichnis

12 — Nr. im Regelungsverzeichnis

Grundplan hergestellt:
topographische Bestandsaufnahme durch Hessen Mobil vom Juli 2016
Ergänzungsaufnahme durch Hessen Mobil, vom Februar 2019

Lageplanbezug: DHDN Gauß Krüger Lagestatus 120
Höhenbezug: Höhenstatus 100

Die Katasterdarstellung wurde auf der Grundlage digitaler Daten des hessischen Liegenschaftskatasters (ALKIS-Daten des HLBG vom 30.08.2016; aktualisiert November 2018) vorgenommen.

Die Bestandsleitungen im Planungsbereich wurden auf der Grundlage analoger Bestandspläne der Betreiber durch Digitalisierung übernommen. Eine örtliche Überprüfung der Vollständigkeit und Lagerichtigkeit hat nicht stattgefunden.

1	2	3	4	5	6	7

3. PLANÄNDERUNG

Nr.	Art der Änderung	Datum	Zeichen
b	Verbreiterung WW, Optimierung der Entwässerungsanlagen	07/22	PB13.1.01EcU

Hessen Mobil
Straßen- und Verkehrsmanagement

HESSEN

	Datum	Zeichen
bearbeitet:	05.05.2021	PB 13.1.01 Ec
gezeichnet:	05.05.2021	PB 13.1.01 Lu
geprüft:	05.05.2021	PB 13.1.01

FESTSTELLUNGSENTWURF

Straße: L 3193

Beginn: zw. NK 5820 060 u. NK 5720 073 Station 1,402
Ende: zw. NK 5820 060 u. NK 5720 073 Station 4,191

Hessen ID: 00737

Unterlage / Blatt-Nr.: 6 / 4b

Lageplan

von Bau-km 1+200 bis Bau-km 1+600

Maßstab: 1 : 500

Ausbau der L 3193
mit Errichtung eines parallelen Rad- und Wirtschaftsweges
zwischen der A 45 und Ronneburg, OT Hüttengesäß

von Bau-km 0+000,000 bis Bau-km 2+737,000

Aufgestellt:
Gelnhausen, den 20.07.2022
Hessen Mobil
-Fachdezernat Planung Mittelhessen-

i.A. gez. E. Waß
Fachdezernatsleitung

Unterlage 6 Bl. 4b
zum
Bescheid
vom 25.04.2023
Gz. VI1-C-001-k-0982.494.0-
Wiesbaden, den 25.04.2023
Hessisches Ministerium
für Wirtschaft, Energie, Verkehr
und Wohnen
Abt. VI
Im Auftrag

Angestellter

PLOTM 6HF22 Blatt: 04 M 1:500 07.01.2019 13:2